





附近見取図 1/50000

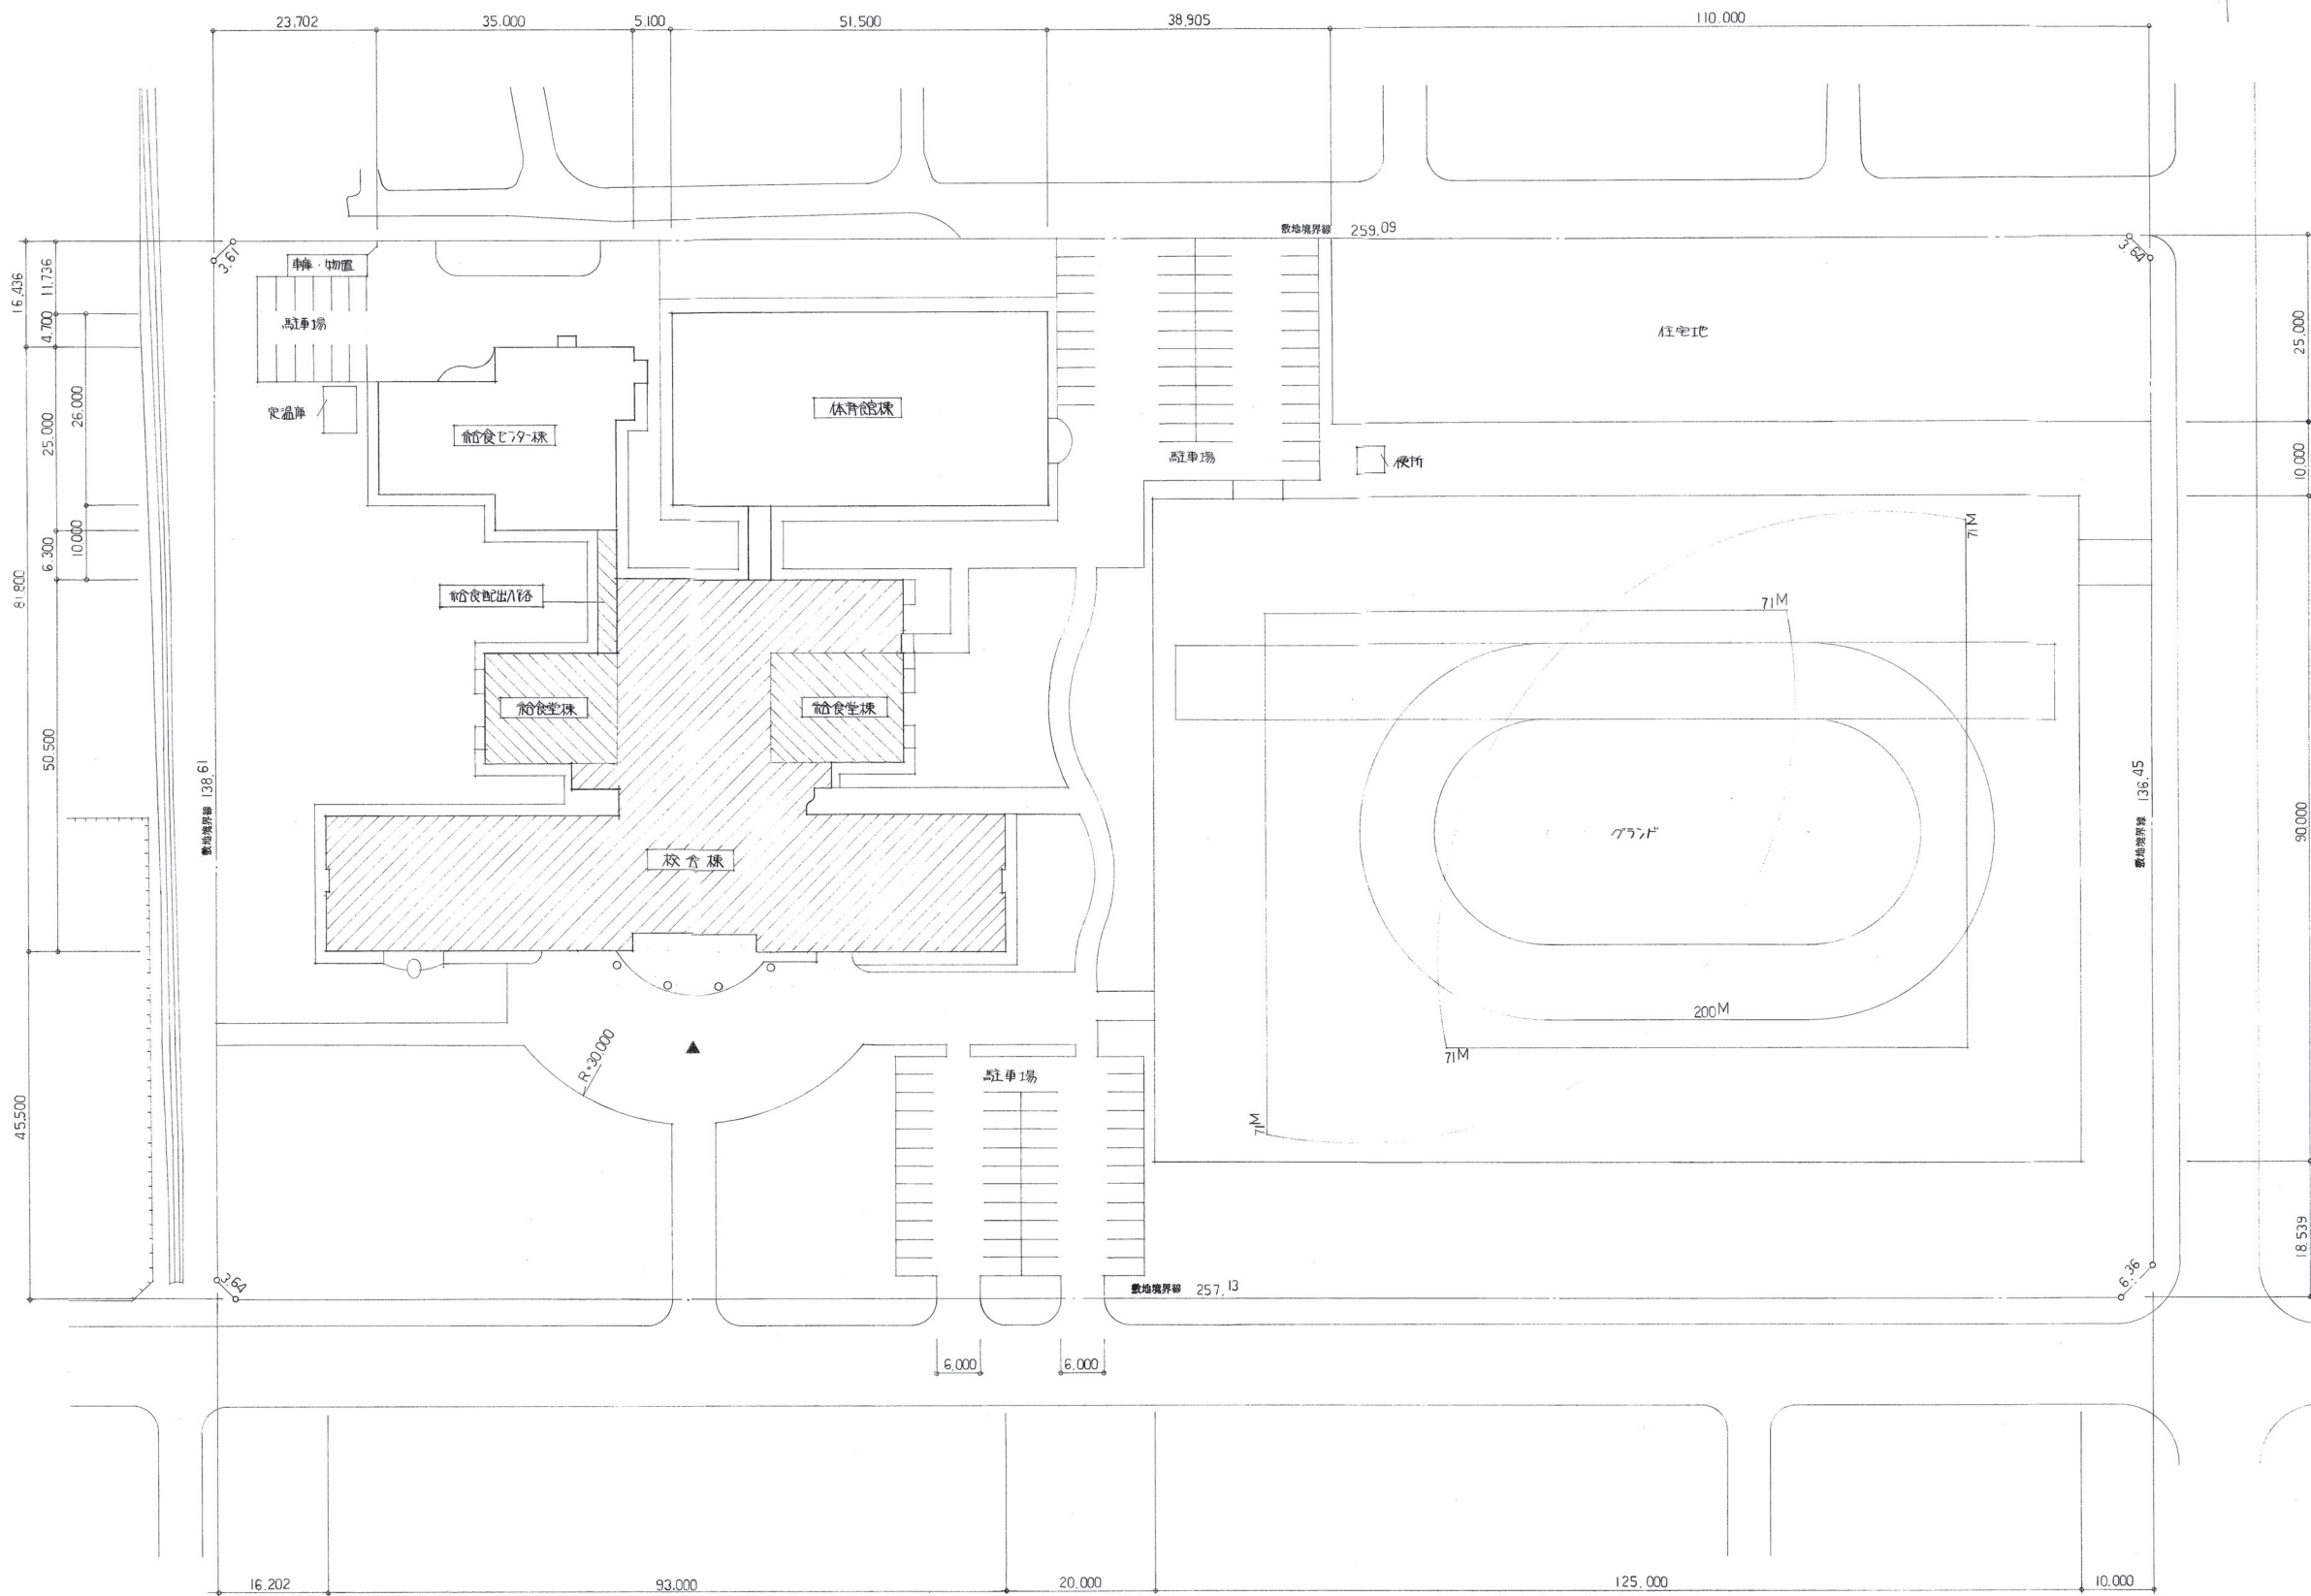

配置図 1/500

訂正事項

製図	YAMAGISHI
校閲	
承認	
竣工図	

日本都市開発設計株式会社

一級建築士事務所 北海道知事登録(石)第650号

設計	担当	工事名	設計番号
1級5874		図名	図面番号
		附近見取図	1/50000
		配置図	1/500
			A-2
			校の内



凡例

	壁：鉄筋コンクリート造	○	ルーフドレンパイプ (設備)
	柱：コンクリートブロック造	◆	ルーフドレンパイプ (建築)
	木軸造		
	室石札 (面付) 210×210 E-2117377		
	〃 (納出) 〃		
	床点検口 740×600P (35)R0		
	消火器 乾粉 6kg		
	消火器 Box		
	換気扇 7-11 714×255 380P		
	救助経		
	エレベーター		
	OHP スクリーン L=1,500		
	掃除扉入		

訂正事項	製図	印	設計	担当	工事名	設計番号
	YOSHIKAWA				斜里町立斜里小学校改築工事	
			日本都市開発設計株式会社	ODAJIMA	図名	図面番号
			一級建築士事務所 北海道知事登録(石)第650号	1階平面図	1/200	A-7
						枚の内