

配置図 1/500






附近見取図 1/50000

\* 仮囲い、波形鉄板 H=1.8m (240m)  
シートゲート 3.6m x H 4.2m (2ヶ所)

訂正事項	製図	印
	校印	
	承認	
	竣工図	

**日本都市開発設計株式会社**  
一級建築士事務所 北海道知事登録(石)第650号

設計	担当	工事名	設計番号
武部 寛 1級587	佐藤文俊 1級101708	斜里町立朝日小学校新築工事	
図名	縮尺	図面番号	
配置図 附近見取図	1/500 1/50000	A-2	枚の内

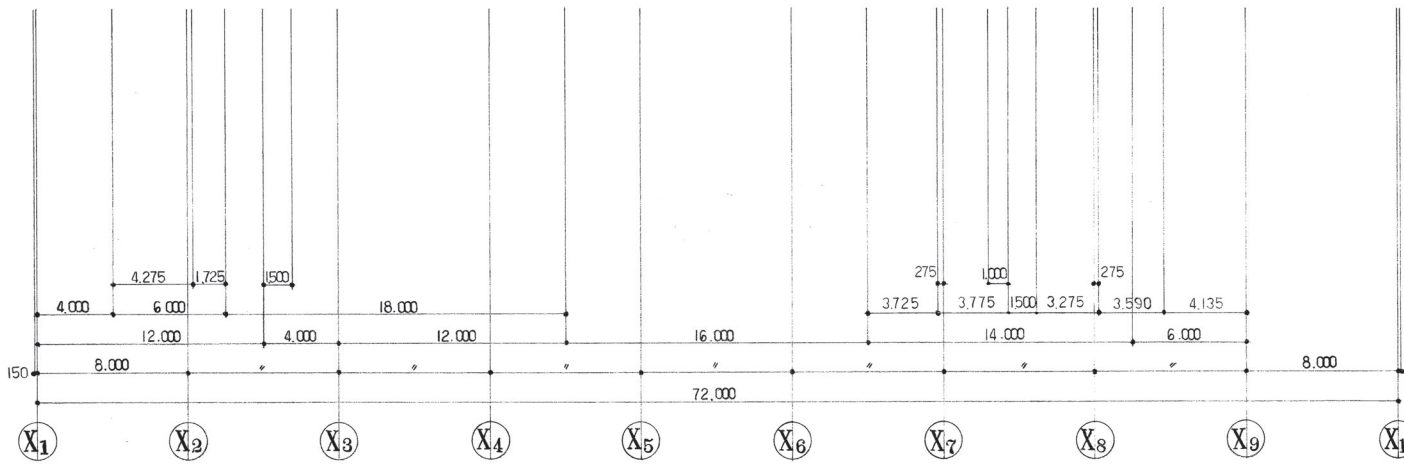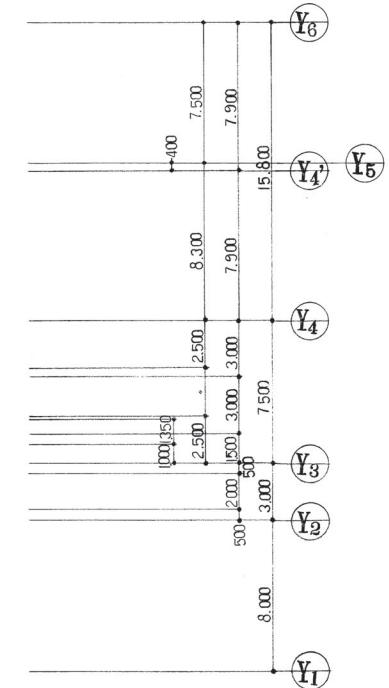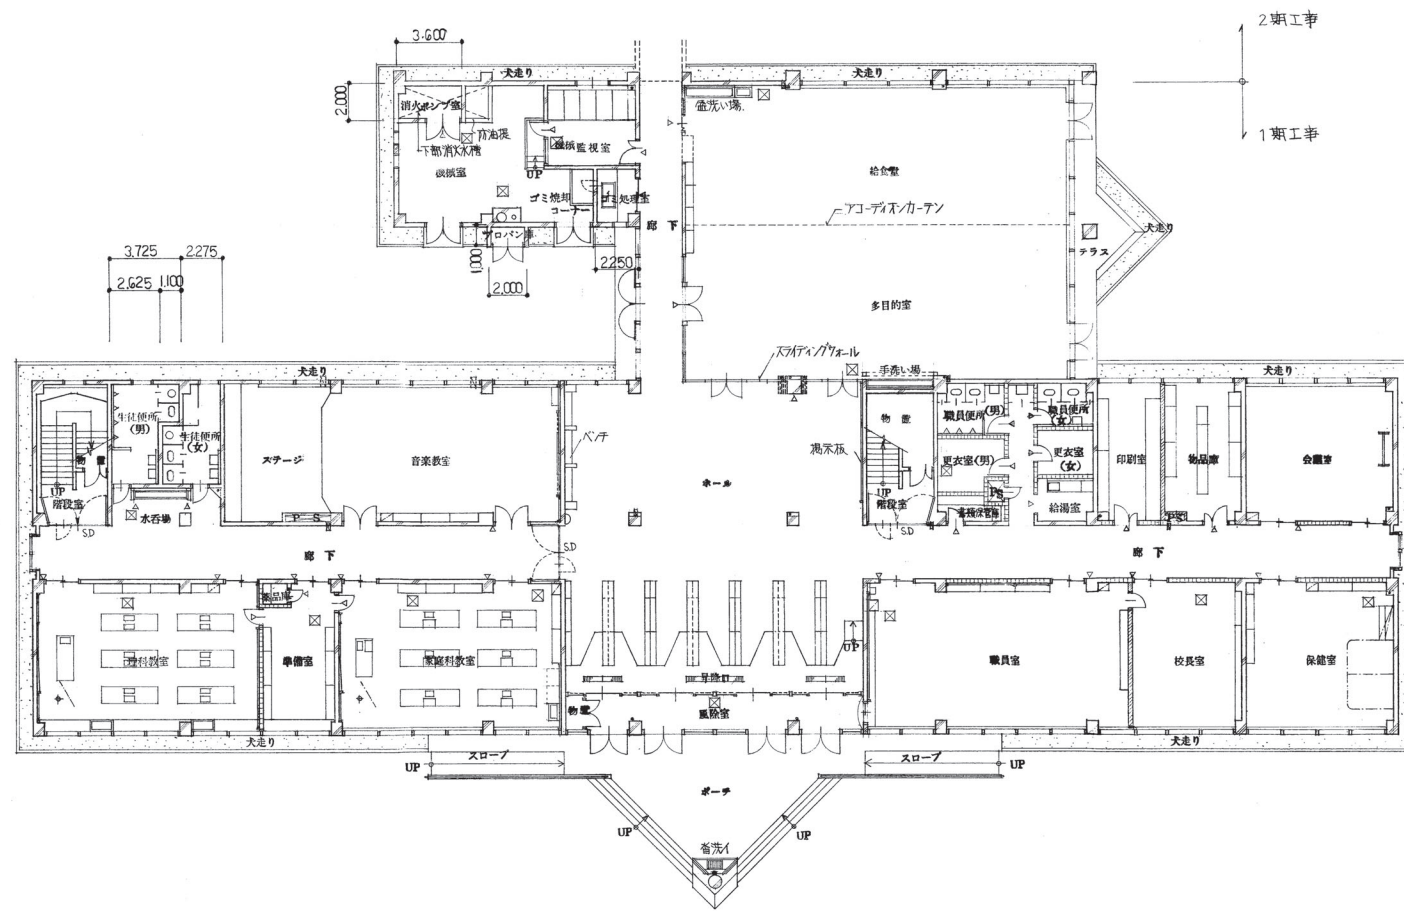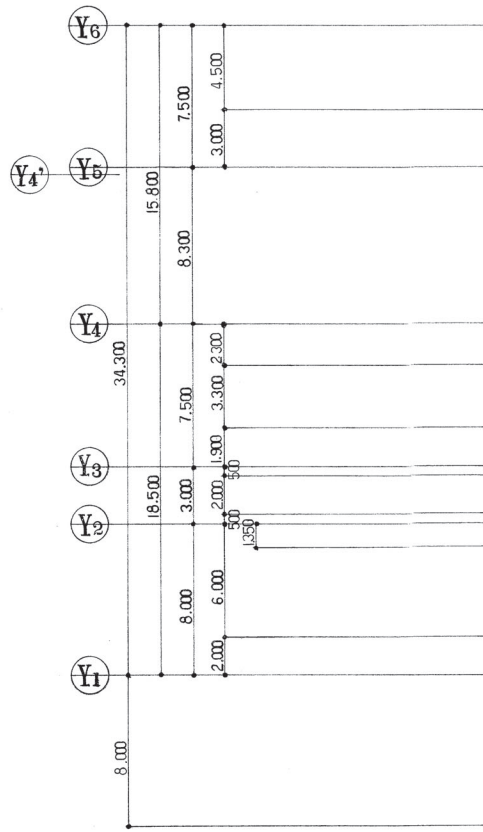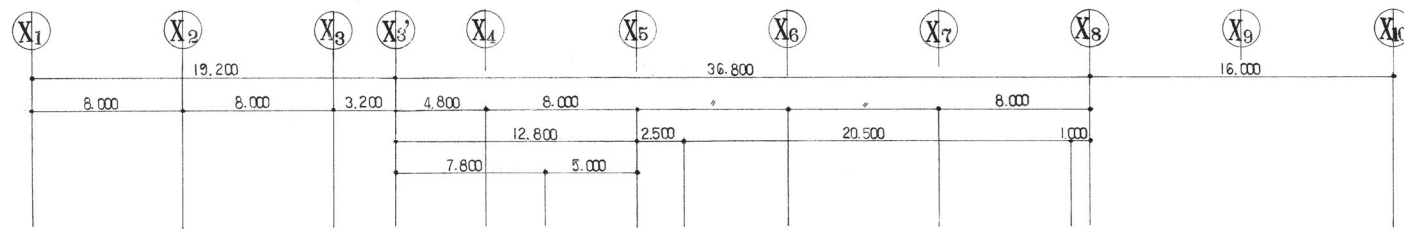

凡例			
	壁：鉄筋コンクリート造	+	テレビ吊金物
	床：コンクリートスラブ	\	OHブスクリン R-1500
	階段：木軸造	□	掃除具入
△	壁石札(面付) 20.20 びん777	●	ルーフライン管(設備)
▲	壁石札(持出)	◆	ルーフライン金物(建築)
⊠	床点検口 70x450		
■	消火器及びびん7-7-Box		
□	消火器 Box		
N	換気扇7-7 70x27 300		
⊞	救助袋		

日本都市開発設計株式会社

一級建築士事務所 北海道知事登録(石)第650号

設計	担当	工事名	設計番号
武部 寛	佐藤文俊	斜里町立朝日小学校新築工事	
1級5874	1級101706	図名	図面番号
		1階平面図	A-7
		縮尺	枚の内
		1/200	7